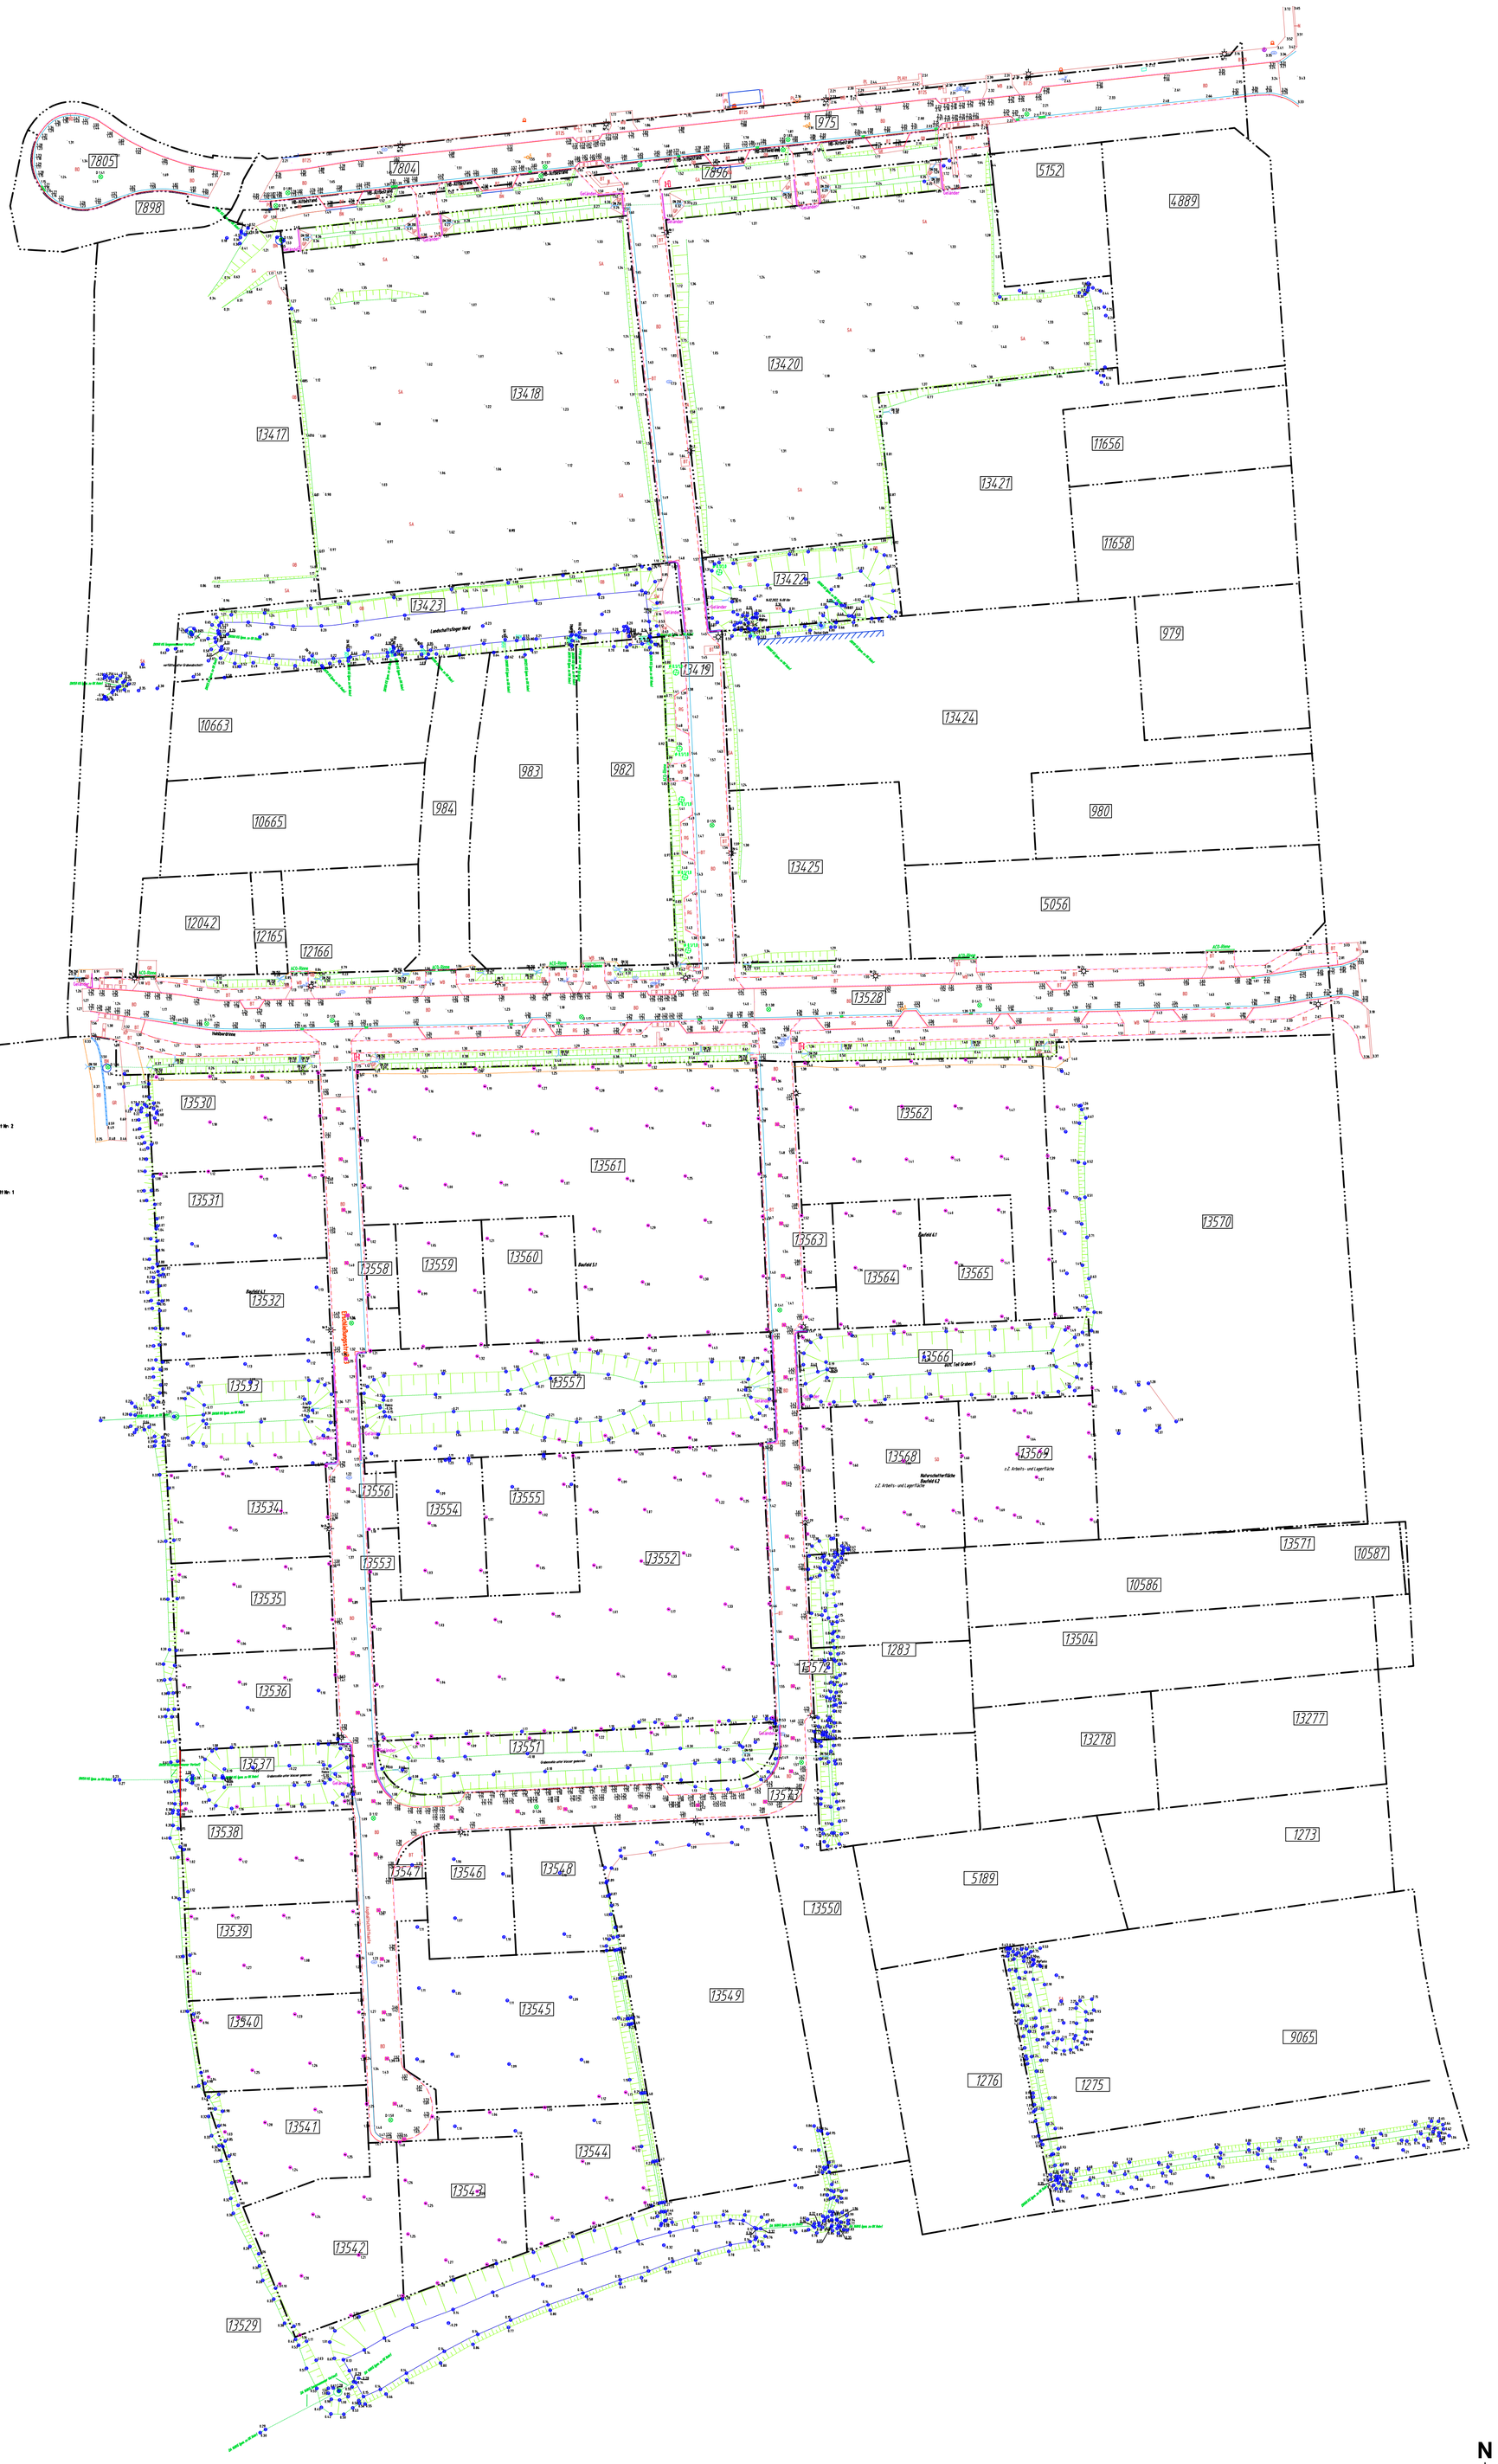

Legende

- Grundstücksgrenze, neu
- 13570 Flurstücksnummer, neu
- 138 Höhenpunkt Endaufmaß Erdbau, April 22 - Mai 22
- 122 Höhenpunkt Endaufmaß Straßenbau, Juli 23 - Feb. 24
- 138 Höhenpunkt Aufmaß, 03.06. - 07.06.2024

Gewässer

- GWM Grundwassermessstelle

Oberflächen

- SA Sand
- SO Schotter (nicht DB)
- WA Wasser

Siele, Entwässerung

- Kontrollschacht (rund)

Unbekannte Werke

- ROK DN 125 OK-Rohr

Wasserwerke

- Brunnen, Pegel

Bauwerk

- Gebäude

Böschungen

- Böschung oben
- Böschung unten

Gelände

- Mauer

Gewässer

- Wasserstandslinie

Oberflächen

- Weg / Abgrenzung

Siele, Entwässerung

- Sielschacht
- Siel Leitung

Grundlagen:
Endaufmaß Erdbau, Hanack und Partner:
402-19_Gesamtaufmaße_BF_Nord_und_Süd_nach_Abschluss_Erdbau_20220521.dwg
Endaufmaß Straßenbau,
402-19_041_Ergänzung_Höhenraster_Baufeld_Süd_export_20240610.dwg,
Revisionsplan Eggers: P7817.BP.02.dwg

Auftraggeber

IBA_HAMBURG

IBA HAMBURG GmbH
Am Zollhafen 12
20539 Hamburg

Baumaßnahme:
Georgswerder Kirchenwiese

Leistungsphase:

Planinhalt:
Lageplan - Übergabehöhen Stand: Juni 24

Planverfasser:
melchior + wittpohl
Beratende Ingenieure PartbmbB
Rödingsmarkt 43
20459 Hamburg
Tel. 040/430950-0
info@mplusw.de

			Datum:	Name:
Detailname:	**Maßstab:**	Bearbeitet:	01.07.2024	wh
	1:500	Gezeichnet:	01.07.2024	mü
Zeichnungs-Nr:		Geprüft:	01.07.2024	su

Weitergabe sowie Vervielfältigung dieses Dokuments, Verwertung und Mitteilung seines Inhalts sind verboten, soweit nicht ausdrücklich gestattet.
Zuwiderhandlungen verpflichten zu Schadenersatz. Alle Rechte für den Fall der Patent-, Gebrauchsmuster- oder Geschmacksmustereintragung vorbehalten.

M:\2017-Projekte\17-005 Projektgebiet Kirchenwiese\Zeichnungen\40b_Höhen Süd neues Aufmaß\240628wh_Übergabehöhen_Stand Juni 24.dwg